



ZAKŁAD WODOCIĄGÓW I KANALIZACJI Sp. z o.o.
66-440 Skwierzyna ul. Chrobrego 5
Tel. 095 7172027 REGON 080088780 NIP 596-166-34-48

BANK PKO S.A. I O/ Skwierzyna Nr 22124035941111001009746098
Sad Rejonowy Zielona Góra Nr KRS 0000254288 Kapitał zakładowy: 738.500 zł

Nasz znak: ZWiK- UT-03/09/2008

Skwierzyna, dnia: 23.09.2008 r.

Pracownia Architektoniczno-
Urbanistyczna „ARCHITEC”
ul. Obrońców Pokoju 69/6
66-400 Gorzów Wlkp.

Występująca w imieniu inwestora:

Gminy Skwierzyna
ul. Rynek 1
66-440 Skwierzyna.

Dotyczy: uzgodnienia rozwiązań projektowych przebudowy ulicy Parkowej w Skwierzynie.

Zakład Wodociągów i Kanalizacji Sp. z o.o. w Skwierzynie uzgadnia w zakresie instalacji wodociągowych i kanalizacyjnych rozwiązania projektowe przebudowy ulicy Parkowej na działkach nr ewid. 318/2 i 320 w obrębie 2 miasta Skwierzyna, związanej z budową obustronnej ścieżki rowerowej oraz chodnika.

W trakcie przebudowy ulicy przeprowadzić regulację elementów infrastruktury wodno-kanalizacyjnej, jak studnie, wpusty deszczowe, zasuw, hydranty podziemne, itp. w stosunku do nowych rzędnych nawierzchni.

Z załączonego planu sytuacyjnego wynika, iż w celu likwidacji kolizji należy przeprowadzić:
- regulację wysokościową dwóch studni kanalizacji sanitarnej na działce nr 320 (koło boiska),
- regulację wysokościową studni kanalizacji sanitarnej (w sąsiedztwie budynku 2a),
- przesunięcie wpustu deszczowego w rejonie skrzyżowania ul. Parkowej, Grunwaldzkiej i Sportowej – rozbiórka istniejącego i budowa nowego,
- regulację wysokościową pokryw hydrantów w sąsiedztwie budynku 2a oraz działki 278/1.

Nie wyklucza się istnienia w terenie innych nie wykazanych na niniejszych mapach elementów infrastruktury wodno-kanalizacyjnej, które nie były zgłoszone do inwentaryzacji lub o których brak jest danych instytucjach branżowych, a także nie są na stanie i w ewidencji ZWiK Sp. z o.o. w Skwierzynie. W przypadku odkrycia ich w trakcie wykonywania robót należy dokonać regulacji zgodnie z niniejszymi uzgodnieniami oraz wykonać inwentaryzację geodezyjną powykonawczą.

Integralną częścią niniejszego uzgodnienia jest plan sytuacyjny planowanej przebudowy ulicy.

1 egz. planu pozostaje w archiwach ZWiK Sp. z o.o. w Skwierzynie.


Do wiadomości:

1. Gmina Skwierzyna
ul. Rynek 1, 66-440 Skwierzyna.
2. a/a.

Główny Specjalista
d/s Technicznych
[Podpis]
mgr inż. Mirosław Galik

Za zgodność z oryginałem.

data 10.10.2008 podpis *[Podpis]*

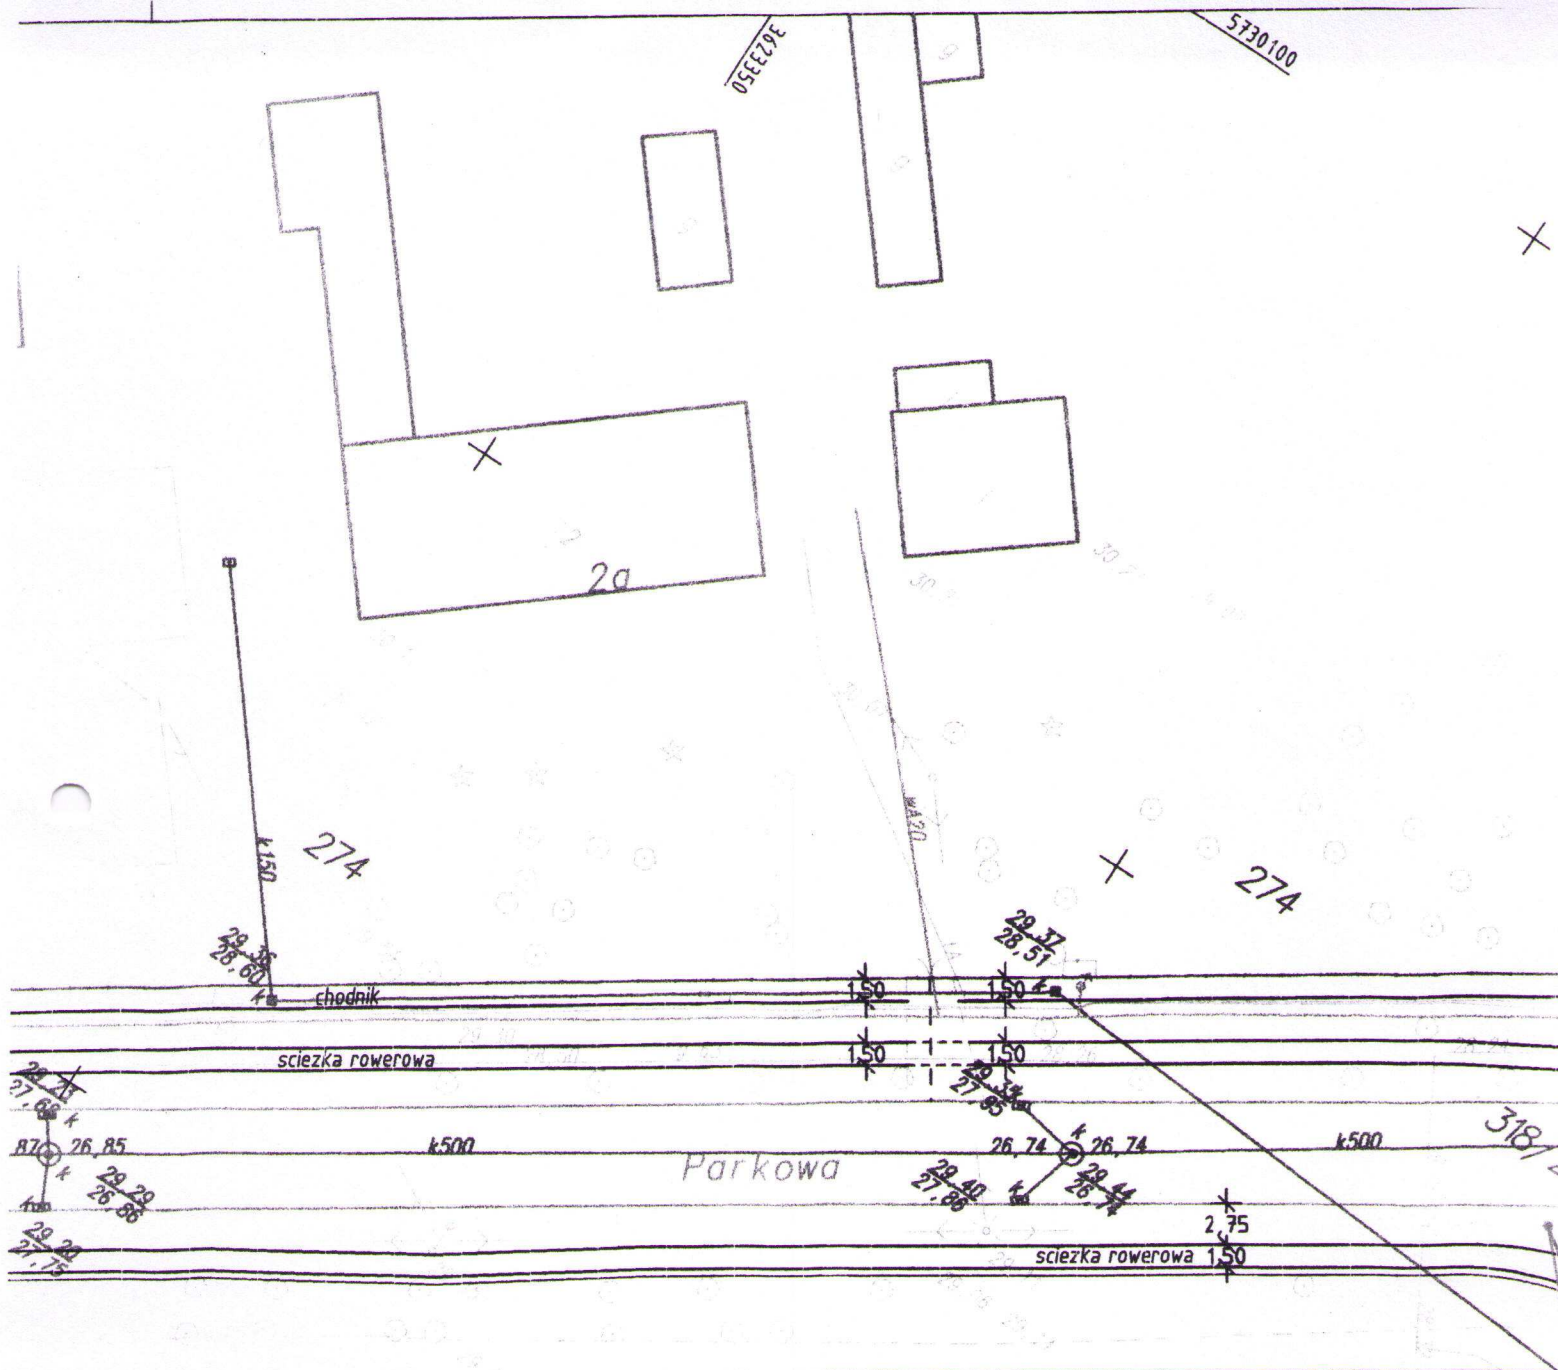

ZAKŁAD WODOCIĄGÓW
I KANALIZACJI Sp. z o.o.
ul. Chrobrego 6 66-440 Skwierzyna
tel. 996 71 72 027
NIP 596 14-68 1498 REGON 14080060700

Uzgodniono w zakresie sieci
wodno-kanalizacyjnej

Onia
Podpis
Skwierzyna

23.09.2008

ZW.K-IV-03/09/2008

Główny Specjalista
d/s. Technicznych
mgr inż. Mirosław Galik

Za zgodność z oryginałem

data 10.10.2008 podpis W. Antypka

055EE29E
5730100

055EE29E